

A MONTANTE

LOOP #1


LOOP #2

LOOPS # 1 e # 2

Cavo resistente al fuoco IEC 60331-21, guaina rossa, 2x1 mmq

AM6000

LEGENDA	
	RIVELATORE DI FUMO OTTICO
	PULSANTE DI ALLARME MANUALE
	PANNELLO OTTICO/ACUSTICO DI ALLARME (con modulo di uscita M701)
	MODULO DI INGRESSO
	ISOLATORE DI LINEA (incorporato nel dispositivo adiacente)
	CENTRALE DI ALLARME
	COMPUTER DI SUPERVISIONE

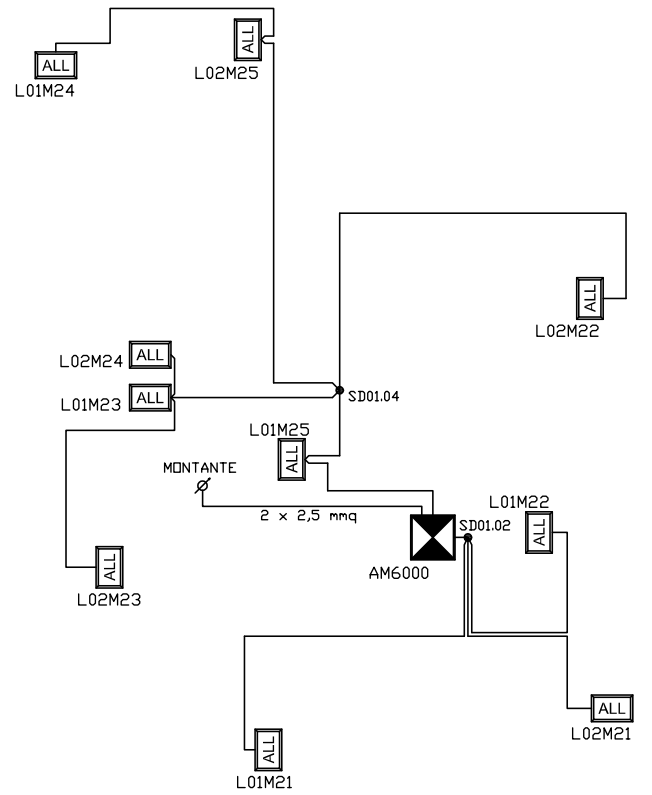

ALIMENTAZIONE 24Vcc

Cavo resistente al fuoco IEC 60331-21, guaina rossa: 2x1,5 mmq nel piano 2x2,5 mmq a montante

F					
E					
D					
C					
B					
A	14/05/07	Come costruito	XXX	YYY	ZZZ
-	30/03/07	Emesso per approvazione	XXX	YYY	ZZZ
REV.	DATA	DESCRIZIONE	DIS.	CON.	APP.
	Date	Description	Drawn	Checked	Approved
CLIENTE Customer			OUR CUSTOMER CITTA'		
TITOLO Title			COMMESSA N° Job n°		
Impianto di rivelazione fumi Magazzino prodotti finiti Località			1043		
DESCRIZIONE Description			DISEGNO N° Dwg		
Reparto abbigliamento Schema funzionale			XXX		
			DISEGNATORE Drawn		
			APPROVATO Checked		
			YYY		
			DATA Date		
			26/07/07		
			SCALA Scale		
			1:100		
			DIMENS. Dimens.		
			A2		
Questo disegno di proprietà di ElettoSistemi è tutelato a norma di legge This dwg is property of ElettoSistemi: all rights reserved			FILE NAME		
			AAA-0151.DWG		